24.817

CERT°. PARC°. N° ~~14500~~
ORIGEN N° 973
FECHA 25/3/75


CERT°. PARC°. N° 1508
ORIGEN Defec-C
FECHA 27/1/44

CERT° 23446. 18839/46
ORI Cls
FECHA 22/9/65

CERT° P[illegible] 18839/46
ORI Cllé
FECHA 6/10/69

CERT° PARC° N° FC
ORIGEN Cll
FECHA 9/9/71

CERT° PARC° N° 44500
ORIGEN Rectificación
FECHA 26/3/75

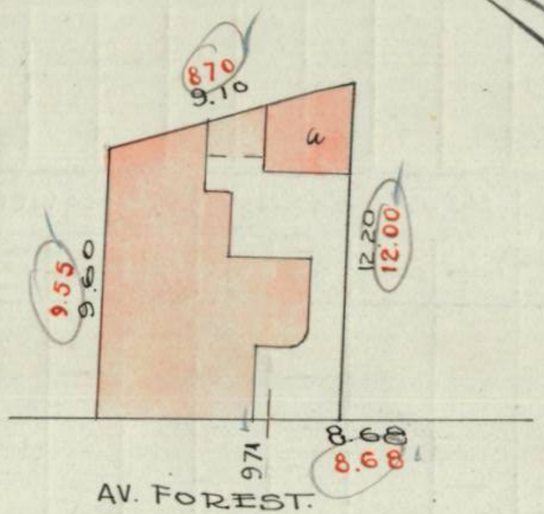

DIREC. GRAL. DEL CATASTRO
FECHA 7. XI. 39 ESC-1 : 250
OPERADOR Bonelli

MEDIDAS EN ROJO

DIREC. GRAL. DEL CATASTRO
FECHA 26. XI. 943 ESC-1 : 250
OPERADOR BERTOLINI

del V.

ESCALA 1:250
AGOSTO DE 1932 Echart